



Stroupežnického 493/20, byt č. 9/9

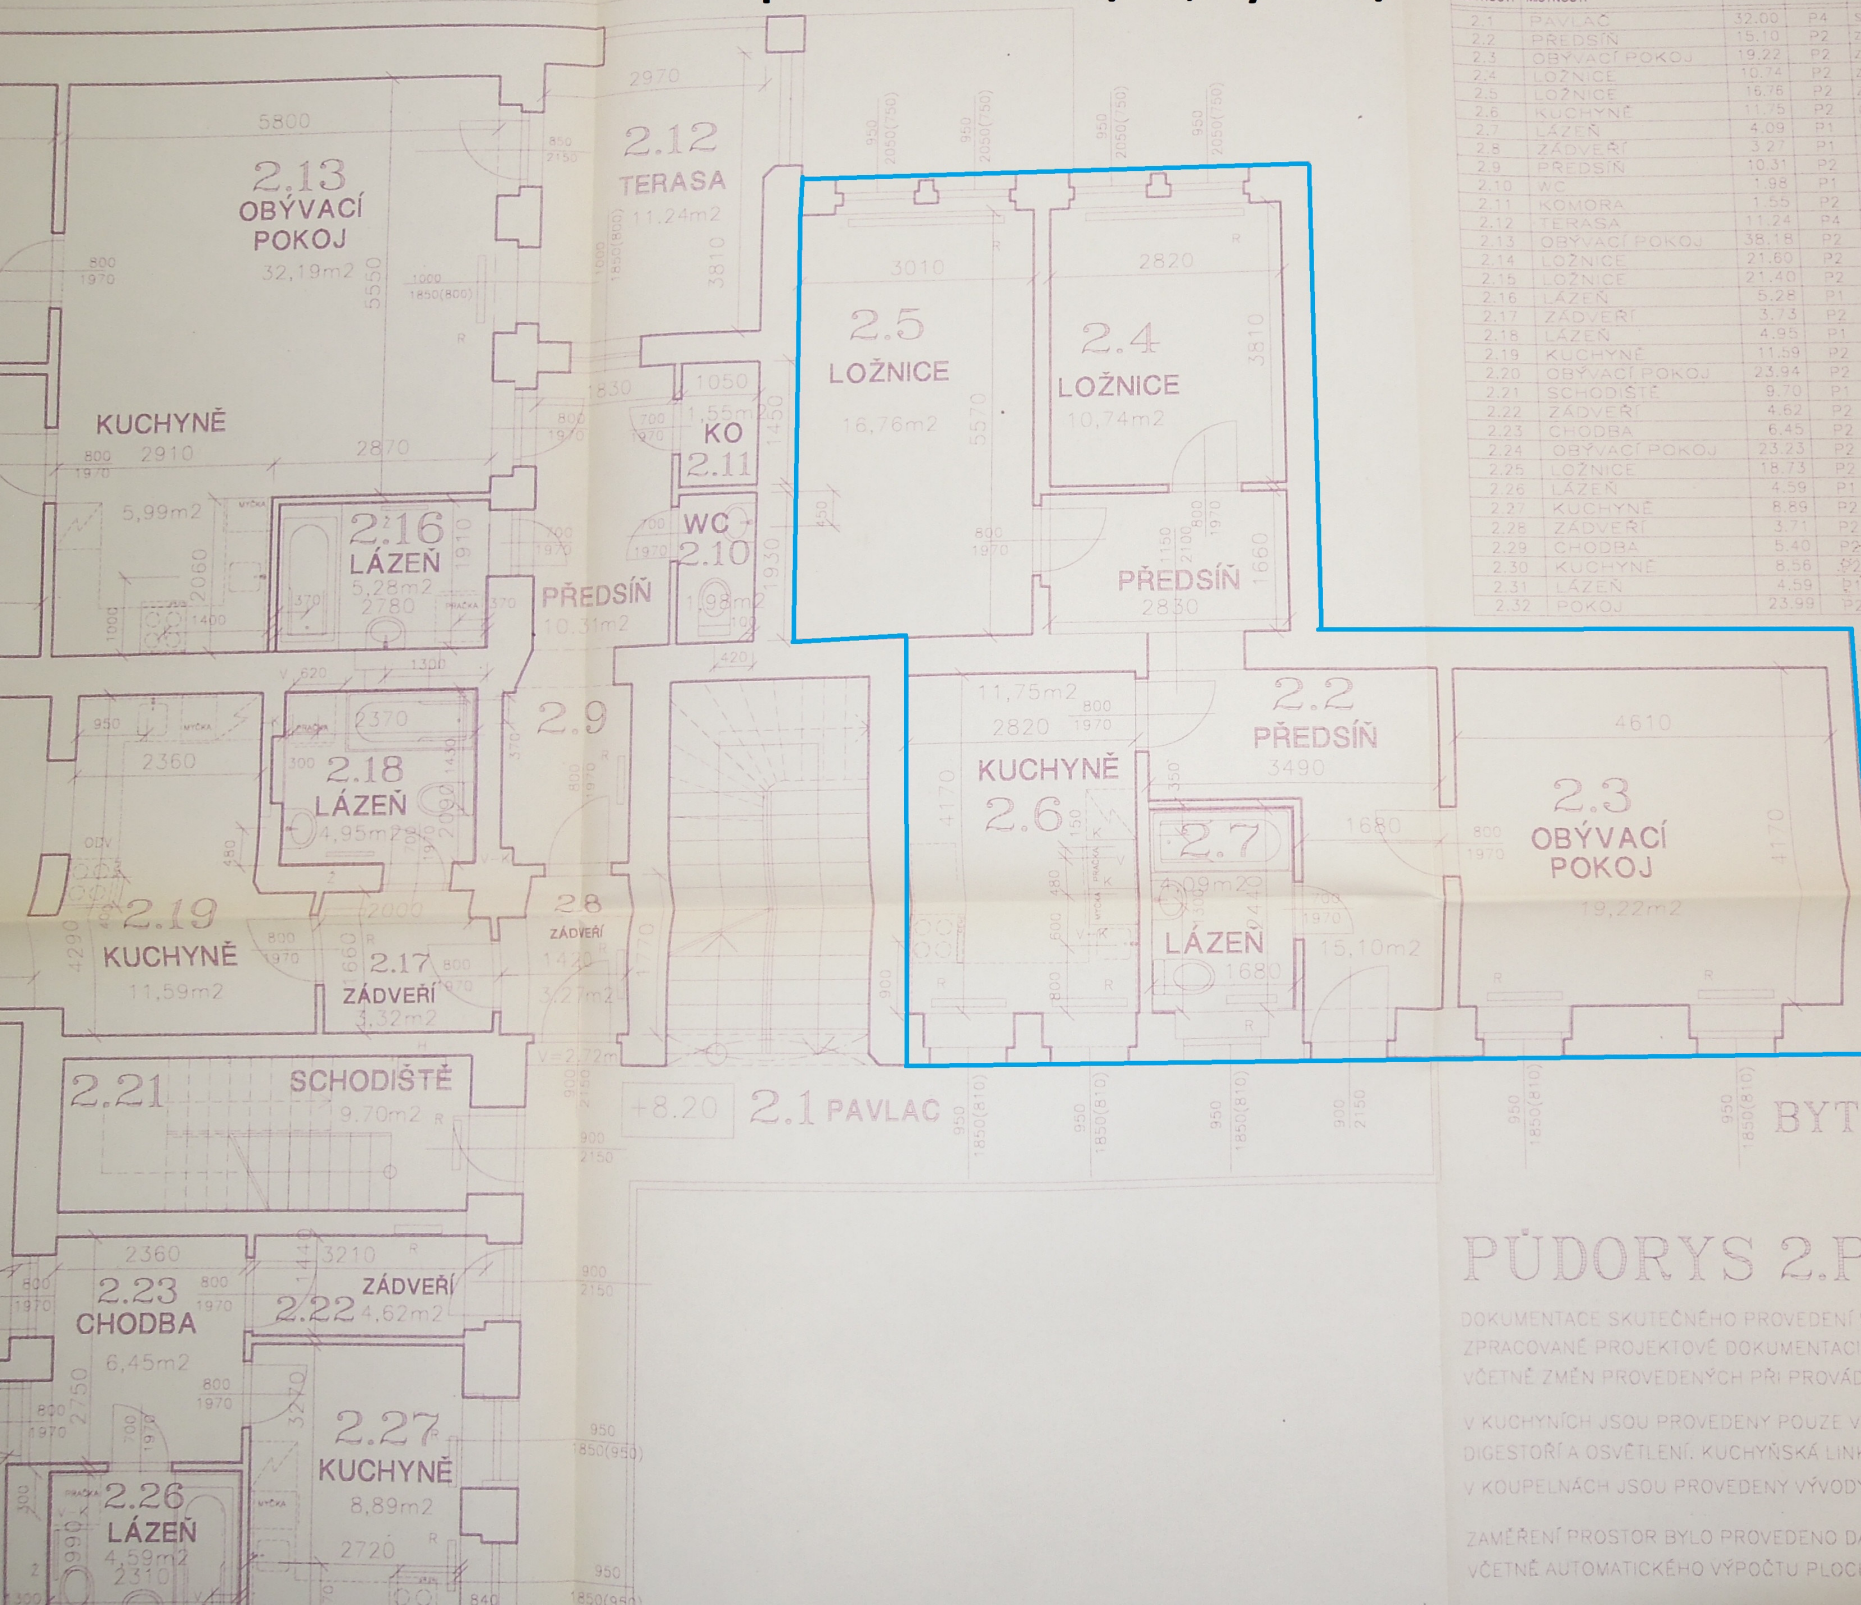

ČÍSLO MÍSTNOSTI	NÁZEV MÍSTNOSTI	m2		
2.1	PAVLAC	32,00	P4	SOKL v=10cm (DIAŽBA)
2.2	PŘEDSÍN	15,10	P2	ZAČISTOVACÍ LÍŠTA
2.3	OBÝVACÍ POKOJ	19,22	P2	ZAČISTOVACÍ LÍŠTA
2.4	LOŽNICE	10,74	P2	ZAČISTOVACÍ LÍŠTA
2.5	LOŽNICE	16,76	P2	ZAČISTOVACÍ LÍŠTA
2.6	KUCHYNĚ	11,75	P2	OBKLAD ZA KUCH.LINKOU, ZAČISTOVACÍ LÍŠTA
2.7	LÁZEŇ	4,09	P1	OBKLAD v=2,0m
2.8	ZÁDVEŘÍ	3,27	P1	SOKL v=10cm (DIAŽBA)
2.9	PŘEDSÍN	10,31	P2	ZAČISTOVACÍ LÍŠTA
2.10	WC	1,98	P1	OBKLAD v=200cm
2.11	KOMORA	1,55	P2	ZAČISTOVACÍ LÍŠTA
2.12	TERASA	11,24	P4	SOKL v=10cm (DIAŽBA)
2.13	OBÝVACÍ POKOJ	38,18	P2	ZAČISTOVACÍ LÍŠTA
2.14	LOŽNICE	21,60	P2	ZAČISTOVACÍ LÍŠTA
2.15	LOŽNICE	21,40	P2	ZAČISTOVACÍ LÍŠTA
2.16	LÁZEŇ	5,28	P1	OBKLAD v=200cm
2.17	ZÁDVEŘÍ	3,73	P2	ZAČISTOVACÍ LÍŠTA
2.18	LÁZEŇ	4,95	P1	OBKLAD v=200cm
2.19	KUCHYNĚ	11,59	P2	OBKLAD ZA KUCH.LINKOU, ZAČISTOVACÍ LÍŠTA
2.20	OBÝVACÍ POKOJ	23,94	P2	ZAČISTOVACÍ LÍŠTA
2.21	SCHODIŠTĚ	9,70	P1	SOKL v=10cm (DIAŽBA)
2.22	ZÁDVEŘÍ	4,62	P2	ZAČISTOVACÍ LÍŠTA
2.23	CHODBA	6,45	P2	ZAČISTOVACÍ LÍŠTA
2.24	OBÝVACÍ POKOJ	23,23	P2	ZAČISTOVACÍ LÍŠTA
2.25	LOŽNICE	18,73	P2	ZAČISTOVACÍ LÍŠTA
2.26	LÁZEŇ	4,59	P1	OBKLAD v=200cm
2.27	KUCHYNĚ	8,89	P2	OBKLAD ZA KUCH.LINKOU, ZAČISTOVACÍ LÍŠTA
2.28	ZÁDVEŘÍ	3,71	P2	ZAČISTOVACÍ LÍŠTA
2.29	CHODBA	5,40	P2	ZAČISTOVACÍ LÍŠTA
2.30	KUCHYNĚ	8,58	P2	OBKLAD ZA KUCH.LINKOU, ZAČISTOVACÍ LÍŠTA
2.31	LÁZEŇ	4,59	P1	OBKLAD v=200cm
2.32	POKOJ	23,99	P2	ZAČISTOVACÍ LÍŠTA

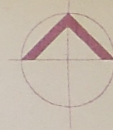

BYT č.9

3+1

PŮDORYS 2.PATRA

DOKUMENTACE SKUTEČNÉHO PROVEDENÍ STAVBY ODPOVÍDÁ
ZPRACOVANÉ PROJEKTOVÉ DOKUMENTACI PRO PROVEDENÍ STAVBY
VČETNÉ ZMĚN PROVEDENÝCH PŘI PROVÁDĚNÍ STAVBY

V KUCHYNÍCH JSOU PROVEDENY POUZE VÝVODY PRO UMÍSTĚNÍ DŘEZŮ, SPOTŘEBNÍ
DIGESTOŘA A OSVĚTLENÍ. KUCHYŇSKÁ LINKA NEBYLA PŘEDMĚTEM DODÁVKY STAVBY
V KOUPELNÁCH JSOU PROVEDENY VÝVODY PRO UMÍSTĚNÍ PRAČEK

ZAMĚŘENÍ PROSTOR BYLO PROVEDENO DÁLKOMĚREM "ZIRKON"
VČETNÉ AUTOMATICKÉHO VÝPOČTU PLOCHY PROSTOR.